

議案第 36 号

工事請負変更契約の締結について

令和 5 年第 3 回山都町議会定例会において議決された、山都町運動公園サッカー場施設整備工事請負契約のうち、請負代金額「56,320,000 円」を「63,444,019 円」に変更することとする。

令和 6 年 3 月 6 日提出

山都町長職務代理者

山都町副町長 榎林力也

(提案理由)

本件の工事請負変更契約を締結するには、議会の議決に付すべき契約及び財産の取得又は処分に関する条例（平成 17 年山都町条例第 55 号）第 2 条の規定により、議会の議決を経る必要があります。

これが、この議案を提出する理由です。

工事請負変更契約概要

- 1 工事番号 R5教生工第10号
- 2 工事名 山都町運動公園サッカー場施設整備工事
- 3 工事場所 山都町 長原地内
- 4 当初契約年月日 令和5年9月28日
- 5 財源内訳

種別	変更前	変更後	増減	備考
交付金	28,160,000	29,975,000	1,815,000	社会資本整備総合交付金
起債	28,100,000	29,900,000	1,800,000	過疎対策事業債
一般財源	60,000	3,569,019	3,509,019	町費
合計	56,320,000	63,444,019	7,124,019	


- 6 工事内容 サッカー場施設整備工事 1式
- | | | |
|--------|------------|-------------------|
| 防球ネット工 | コンクリートポール | 27本 |
| 防球ネット工 | ネット | 817m ² |
| 防草対策工 | 張りコンクリート | 115m ² |
| 便所工 | パークトイレ(三連) | 1基(6穴) |
| 浄化槽 | 96人槽 | 1基 |
- 7 契約の相手方 上益城郡山都町千滝222-1
- 株式会社 尾上建設
- 代表取締役 上村 雄二

変更数量増減表

R5教生工第10号

山都町運動公園サッカー場施設整備工事

項目	単位	数量		増減	備考
		当初	変更		
防球ネット (支柱)	本	27	27	0	
防球ネット (ネット)	m2	0	817	817	
防草対策工	m2	0	115	115	
便所工	基	1	1	0	
浄化槽	基	1	1	0	

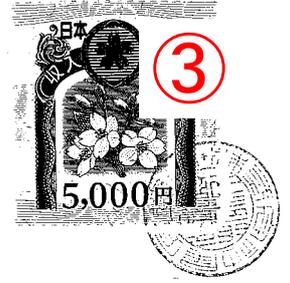

公共工事請負変更仮契約書

- 1 工事番号 R5教生工第 10 号
- 2 工事名 山都町運動公園サッカー場施設整備工事
- 3 工事場所 山都町 長原 地内

4 変更契約事項

変更工事請負額 増額

億	千	百	拾	万	千	百	拾	円
	¥	7	1	2	4	0	1	9

(うち取引に係る消費税及び地方消費税の額 ¥ 647,638 円)

工事の内容 別冊のとおり

令和 5 年 9 月 28 日 付けで請負契約を締結した上記工事について、上記変更契約事項のとおり請負契約を変更する。

本変更契約の証として、本書 2 通を作成し、当事者記名押印の上、各自 1 通を保有する。

なお、この契約は、議会の議決を得たとき本契約としての効力を生ずるものとし、議会の議決を得られないときは無効となり、発注者は一切の責任を負わないものとする。

令和 6 年 2 月 29 日

発注者 山 都 町 山都町長職務代理人
 代 表 者 山都町副町長 榎林 力也



受注者 住 所 上益城郡山都町千滝222-1
 商号又は名称 株式会社 尾上建設
 代 表 者 名 代表取締役 上村 雄二





④

山都通潤橋I.C.

山都町役場○


山都町運動公園

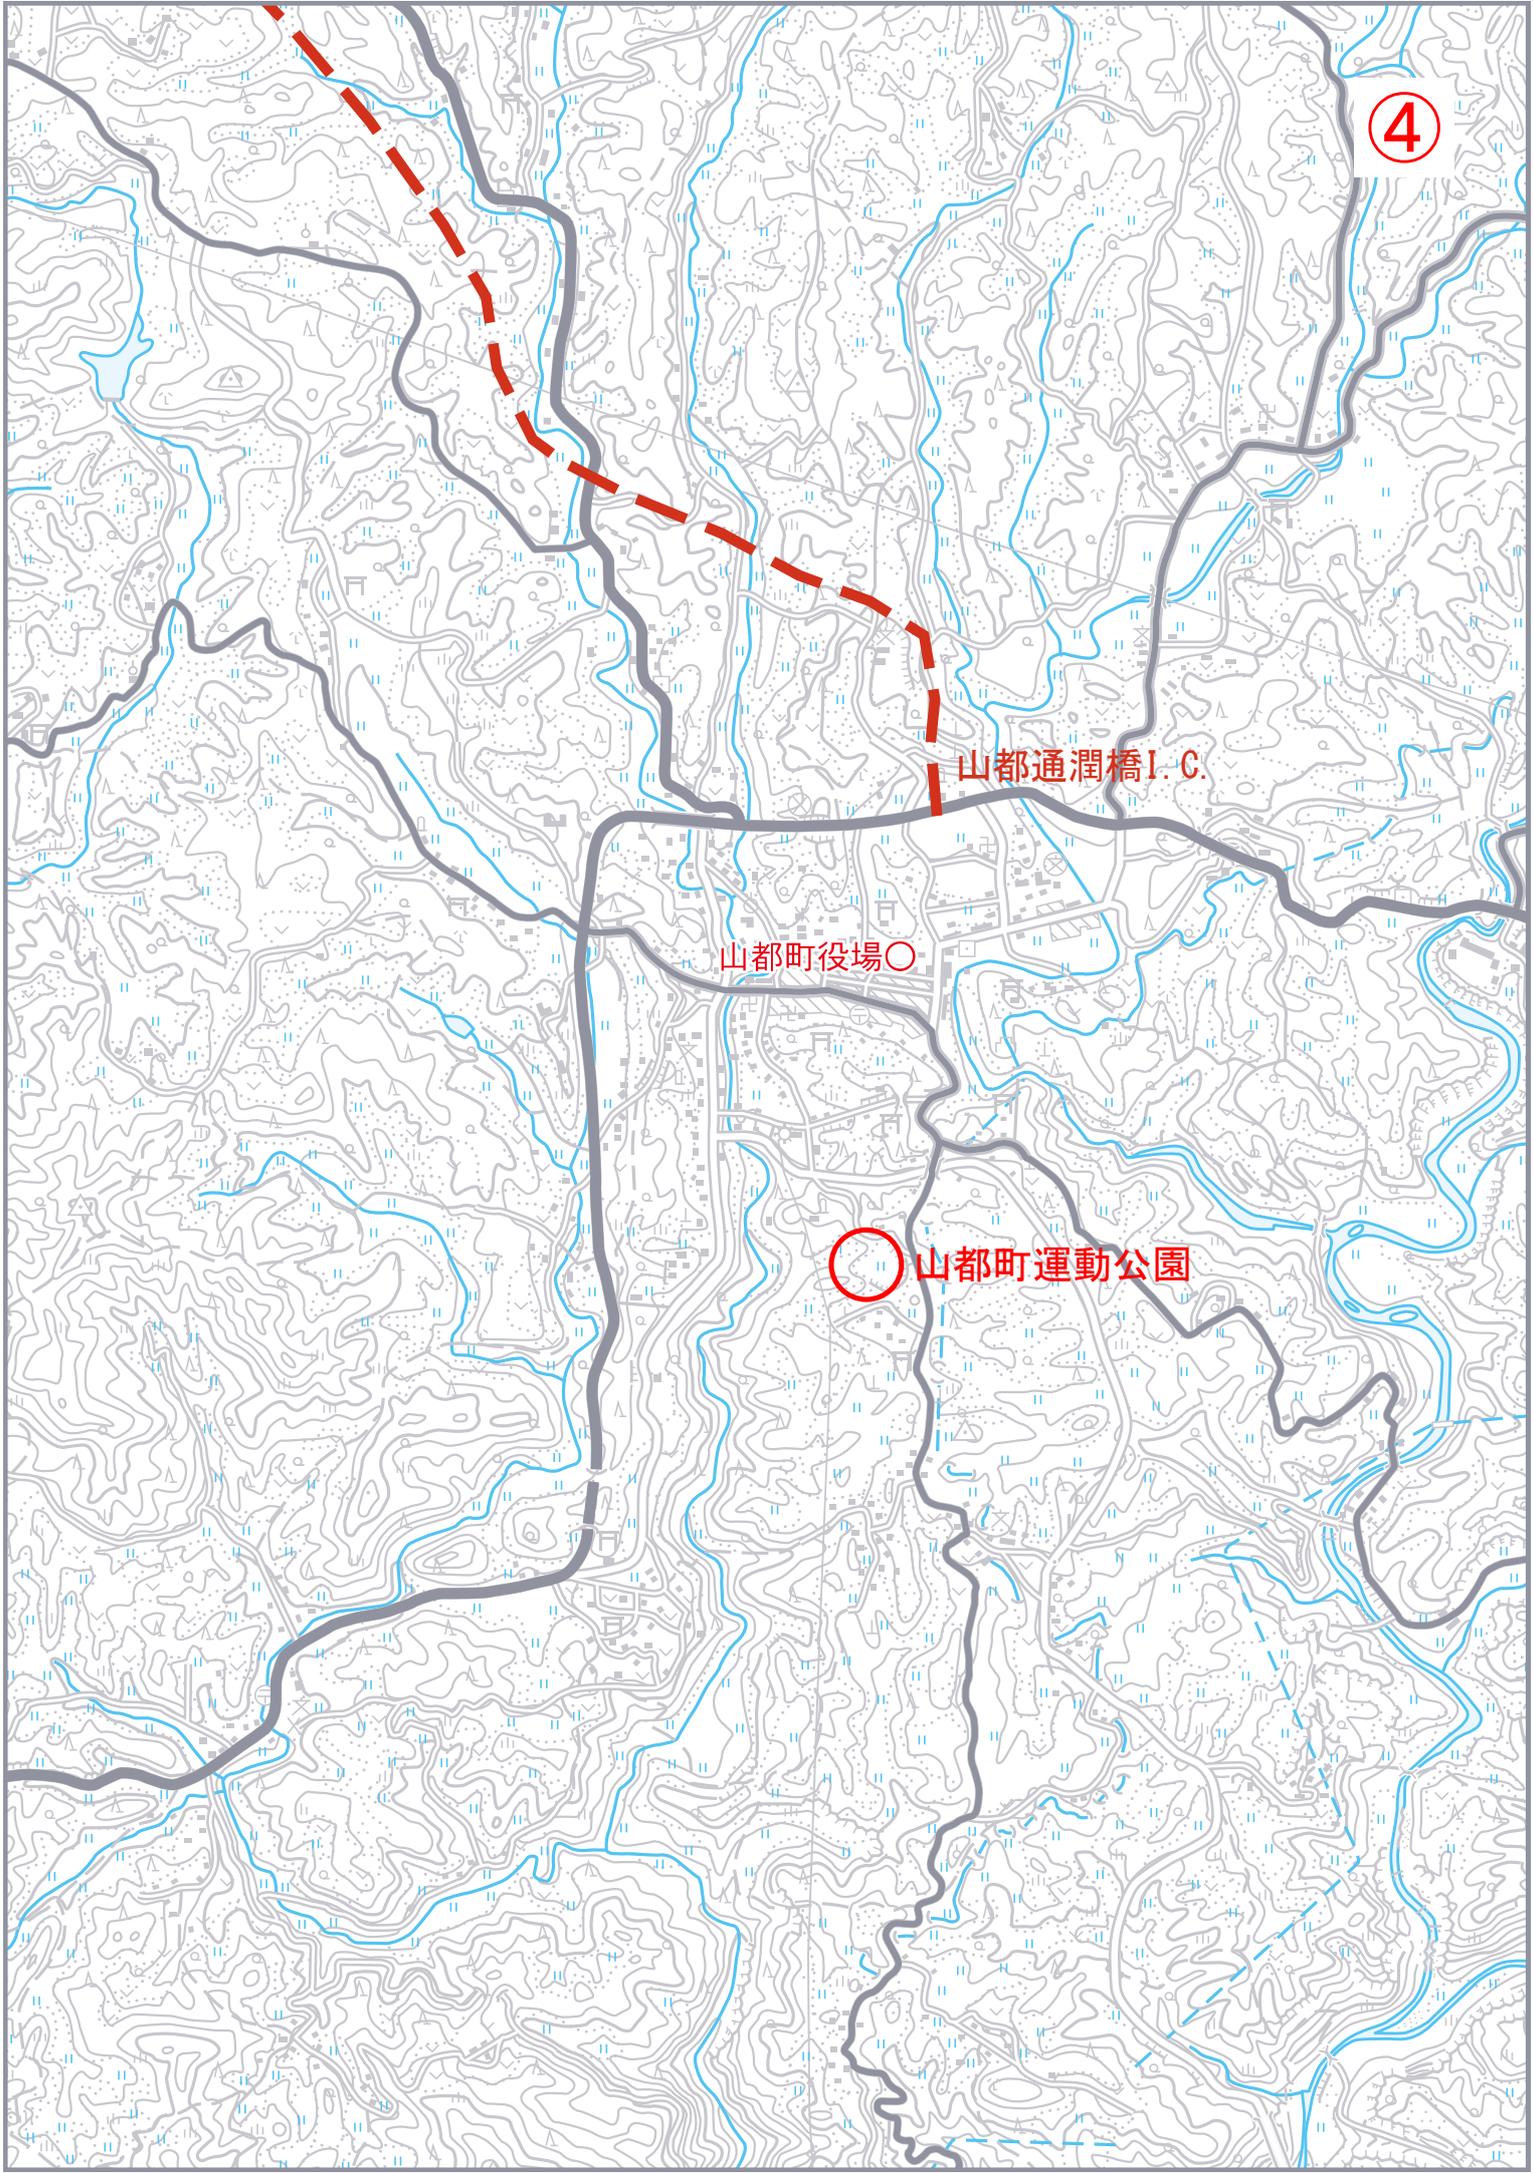

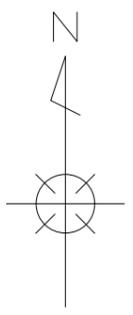

計画平面図 S=1:1000


5

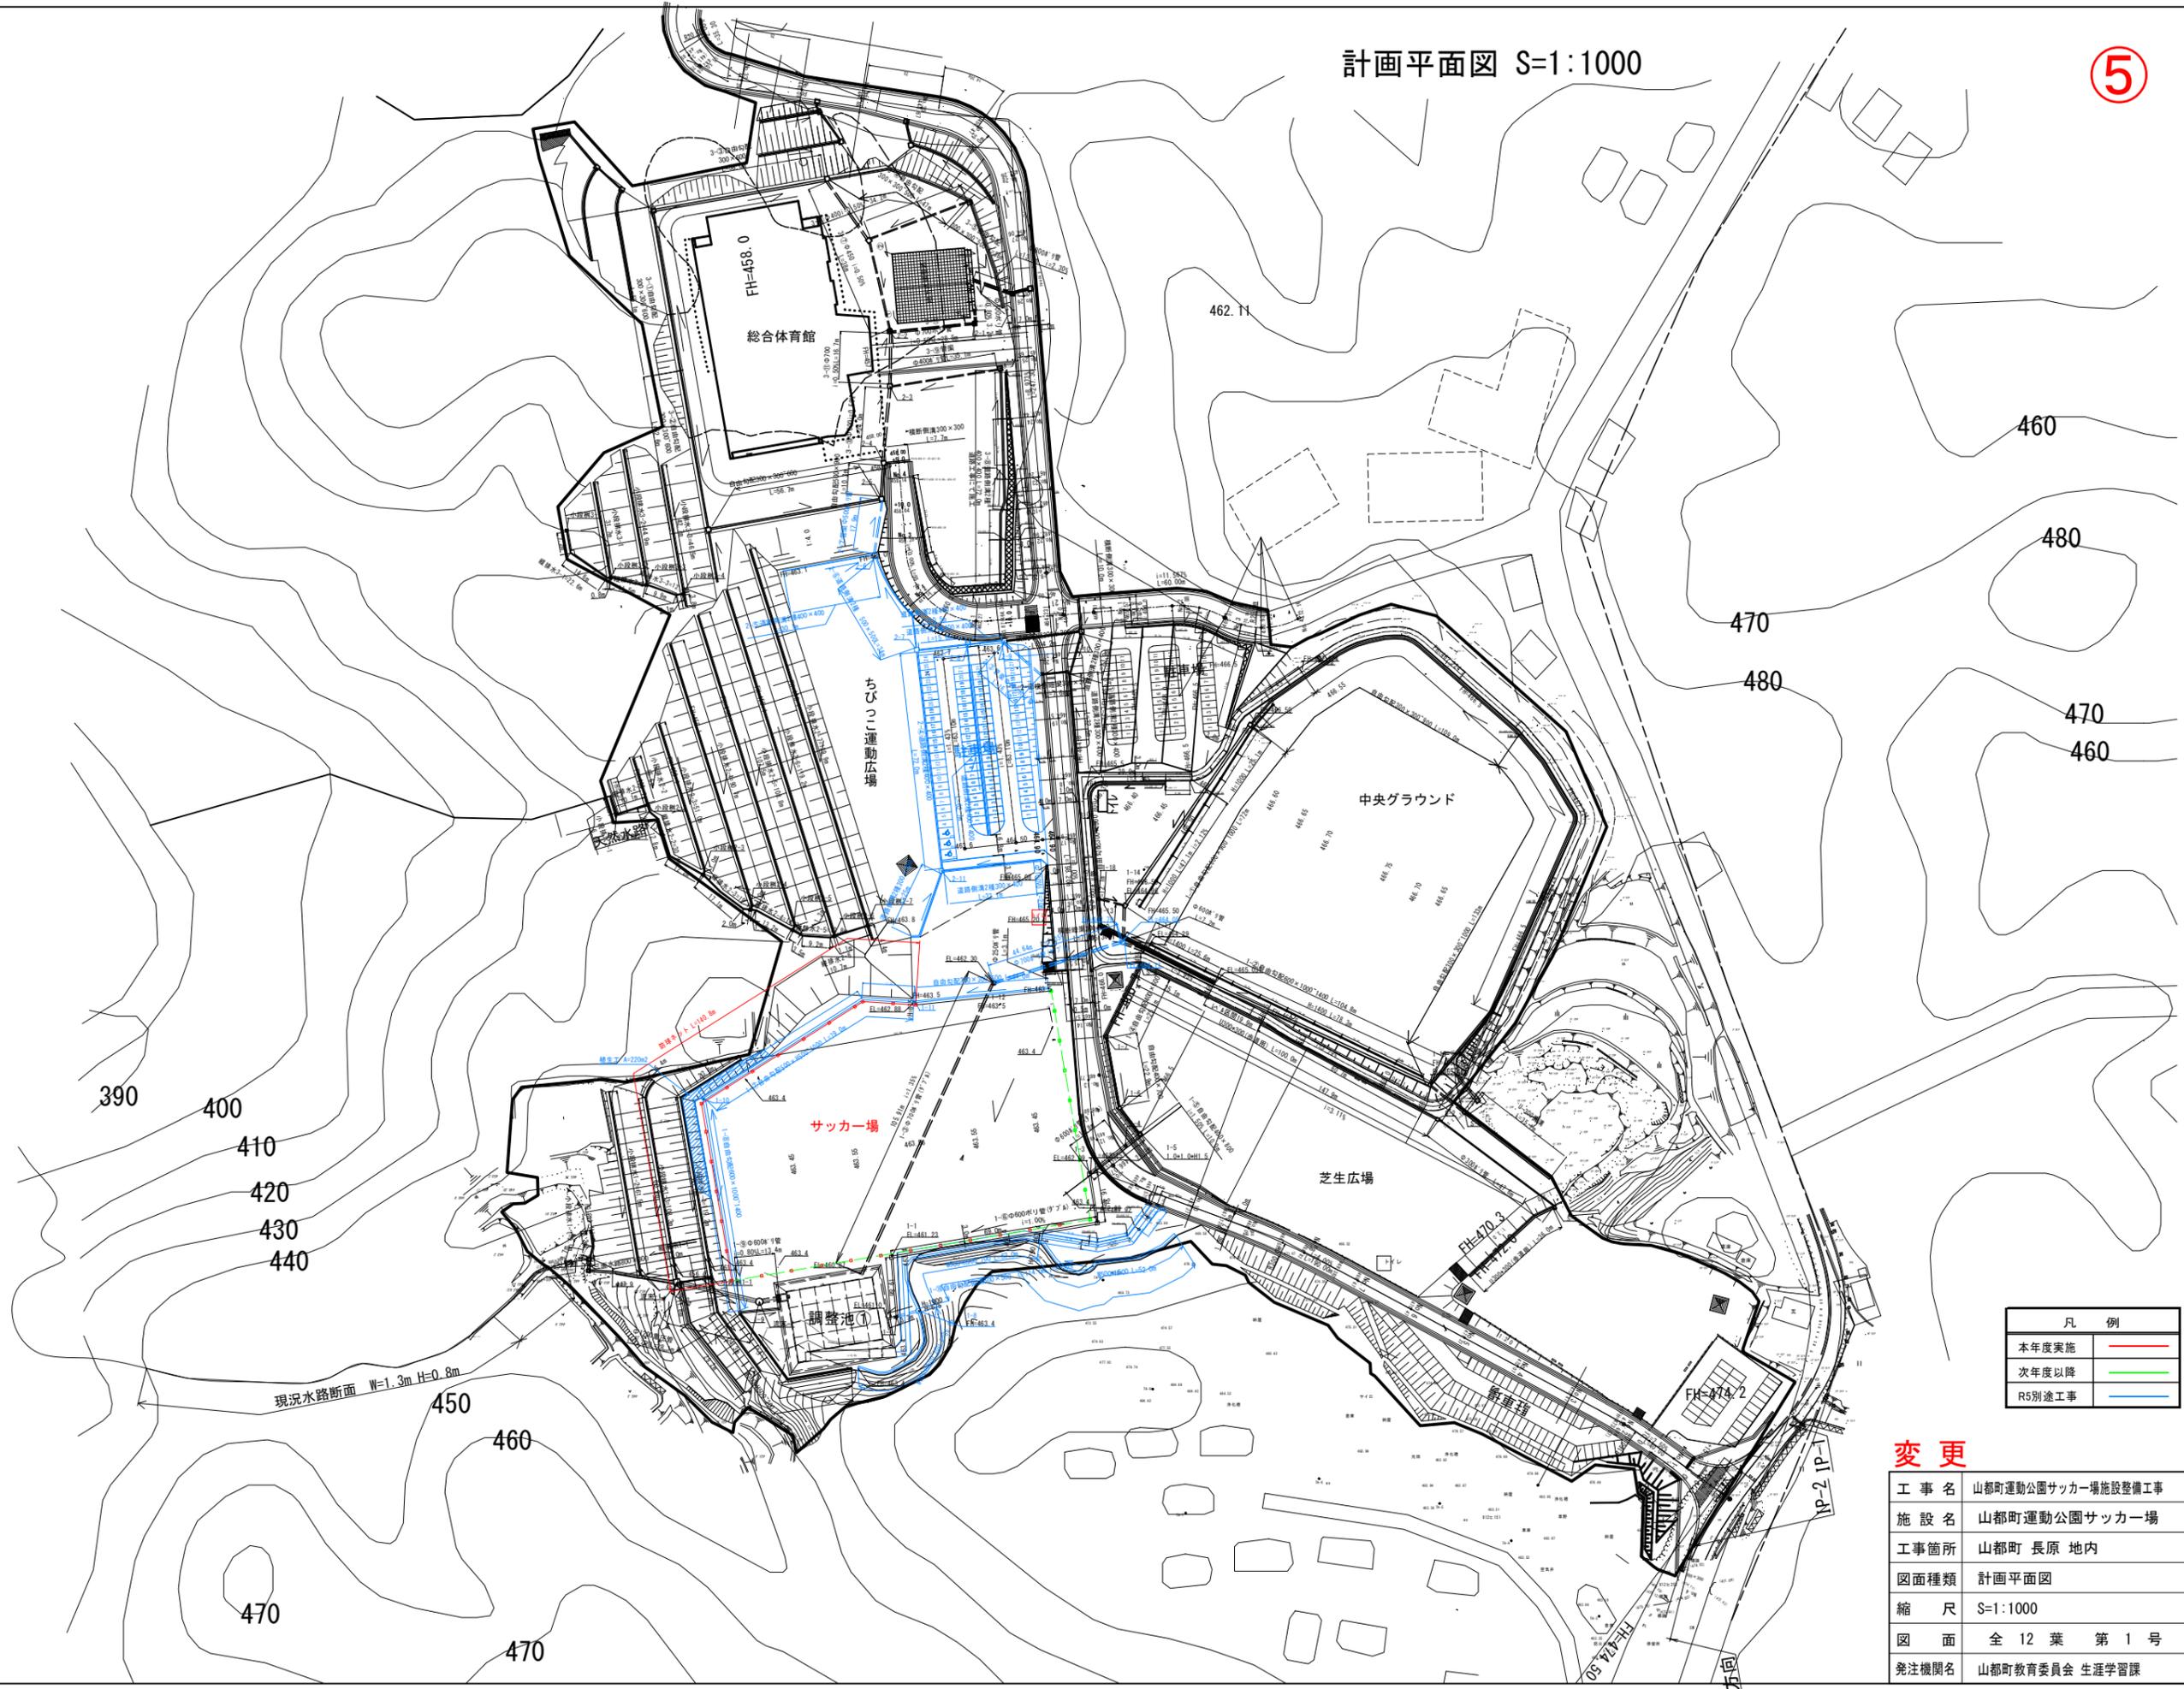

凡 例	
本年度実施	— (Red line)
次年度以降	— (Green line)
R5別途工事	— (Blue line)

変更


工事名	山都町運動公園サッカー場施設整備工事
施設名	山都町運動公園サッカー場
工事箇所	山都町 長原 地内
図面種類	計画平面図
縮 尺	S=1:1000
図 面	全 12 葉 第 1 号
発注機関名	山都町教育委員会 生涯学習課

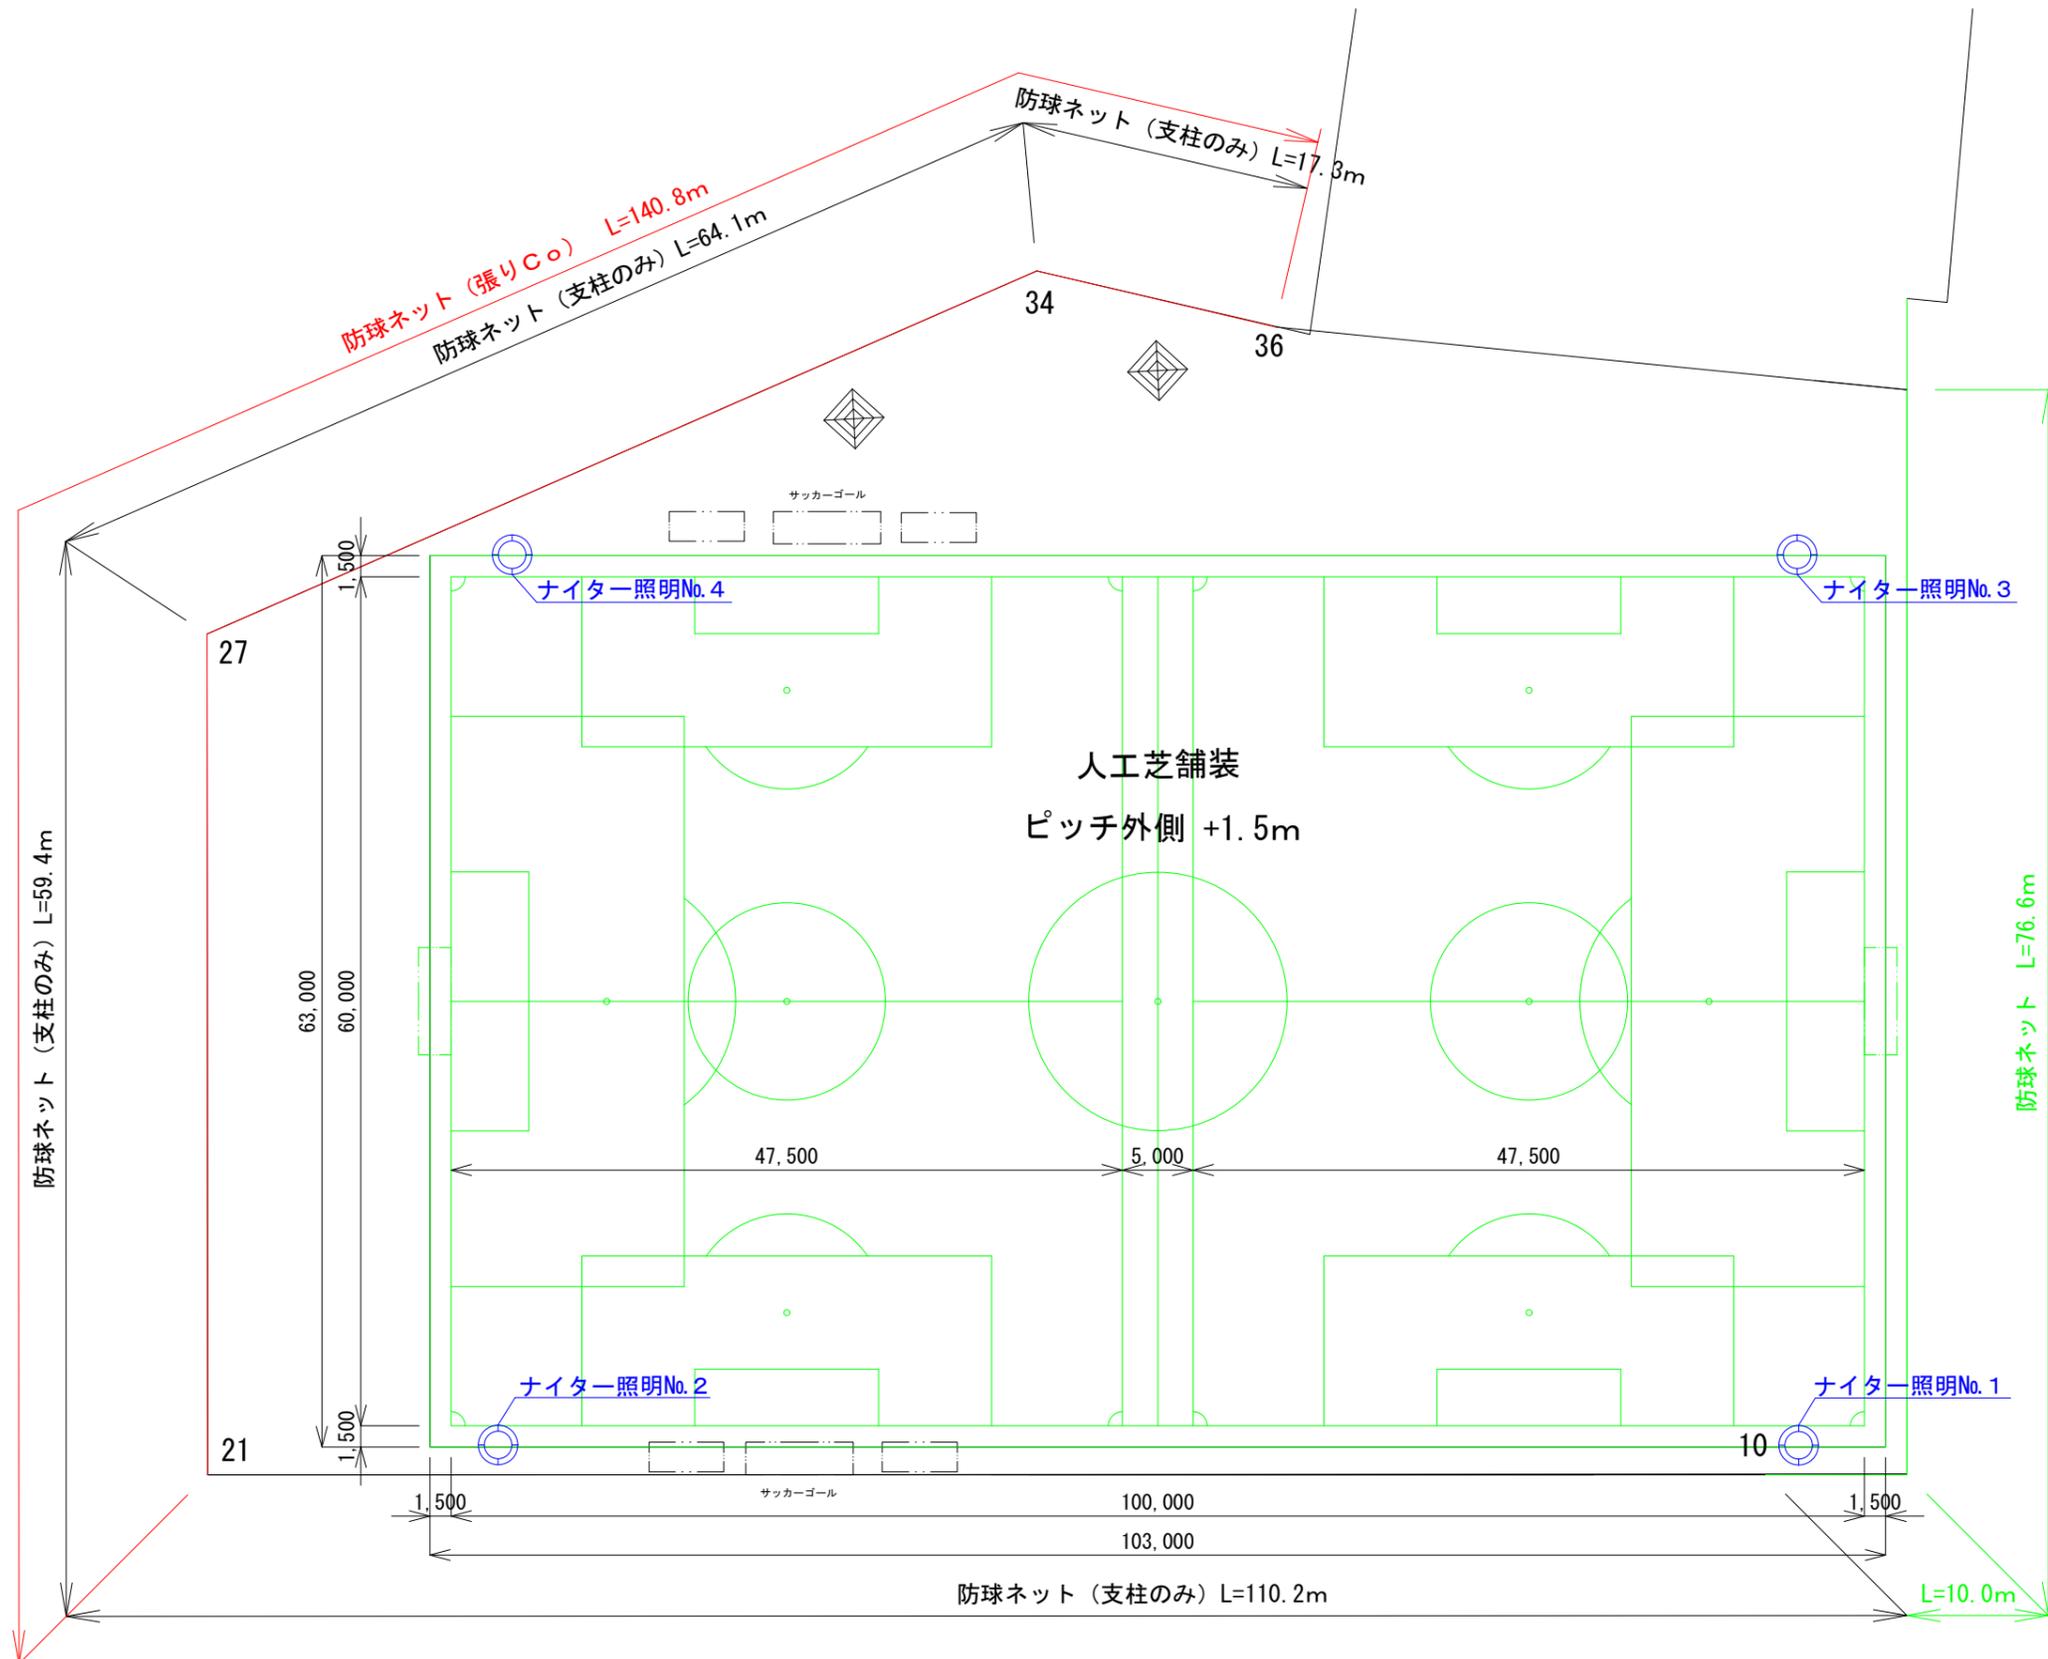

凡 例	
本年度実施	—
次年度以降	—
別途工事	—
変 更	—

変更


工事名	山都町運動公園サッカー場施設整備工事
施設名	山都町運動公園サッカー場
工事箇所	山都町 長原 地内
図面種類	サッカー場詳細図
縮 尺	S=1:250
図 面	全 12 葉 第 2 号
発注機関名	山都町教育委員会 生涯学習課

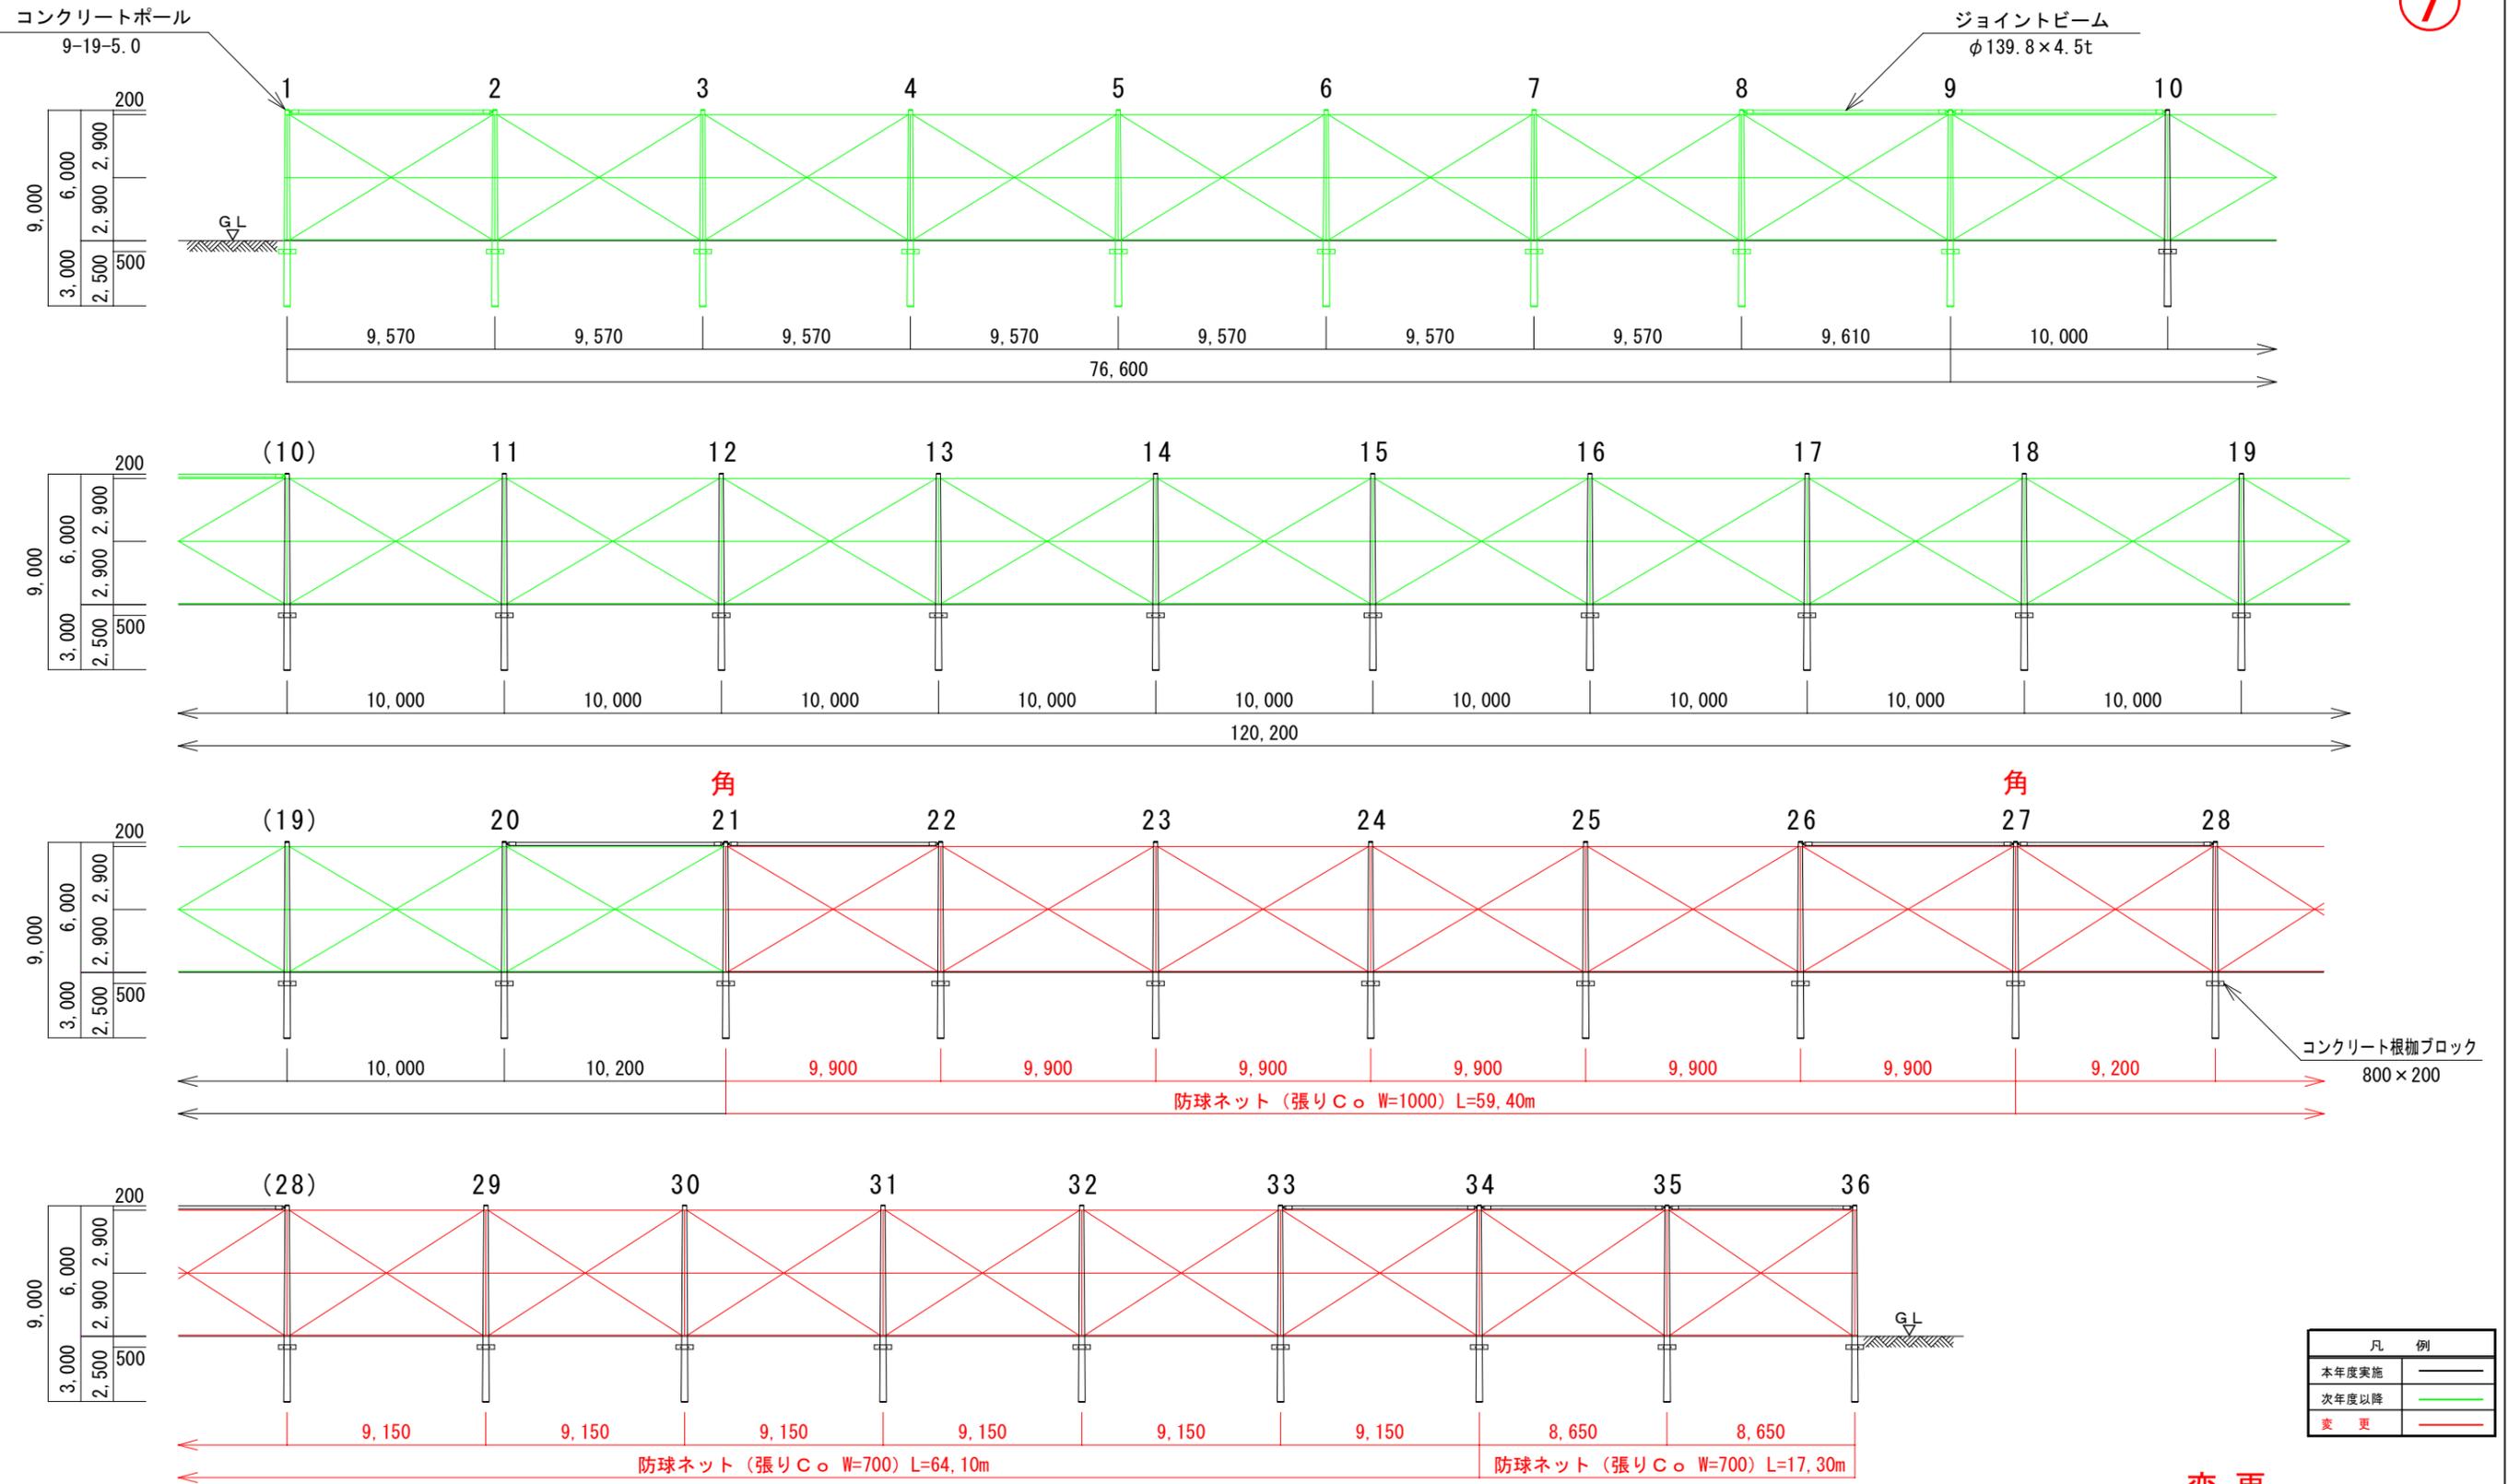


凡 例	
本年度実施	—
次年度以降	—
変更	—

変更

工事名	山都町運動公園サッカー場施設整備工事
施設名	山都町運動公園サッカー場
工事箇所	山都町 長原 地内
図面種類	サッカー場防球ネット展開図
縮 尺	S=1:250
図 面	全 12 葉 第 3 号
発注機関名	山都町教育委員会 生涯学習課

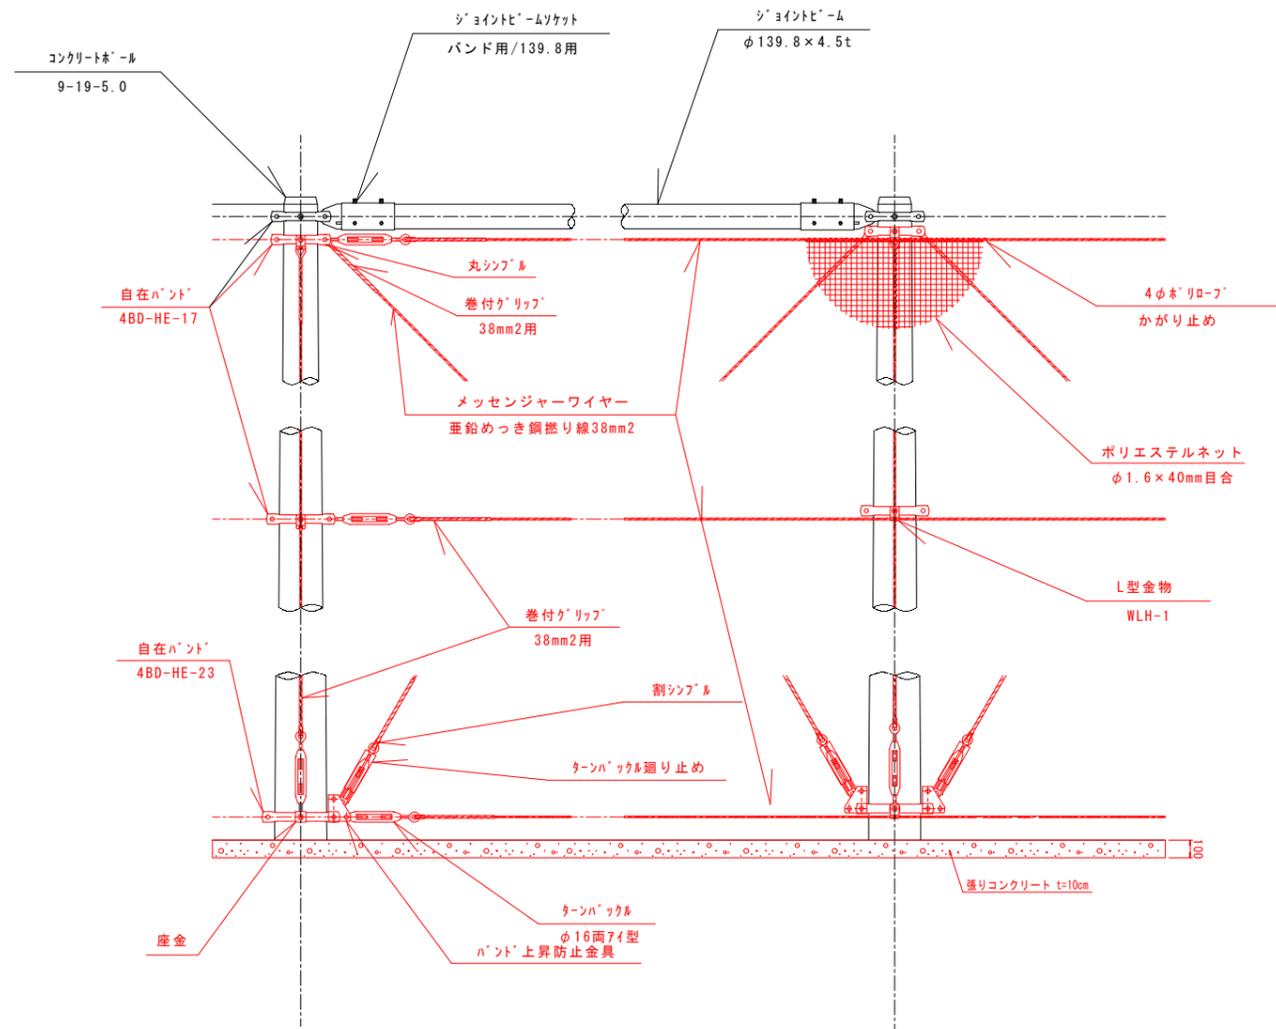

防球ネット詳細図
S=1/20

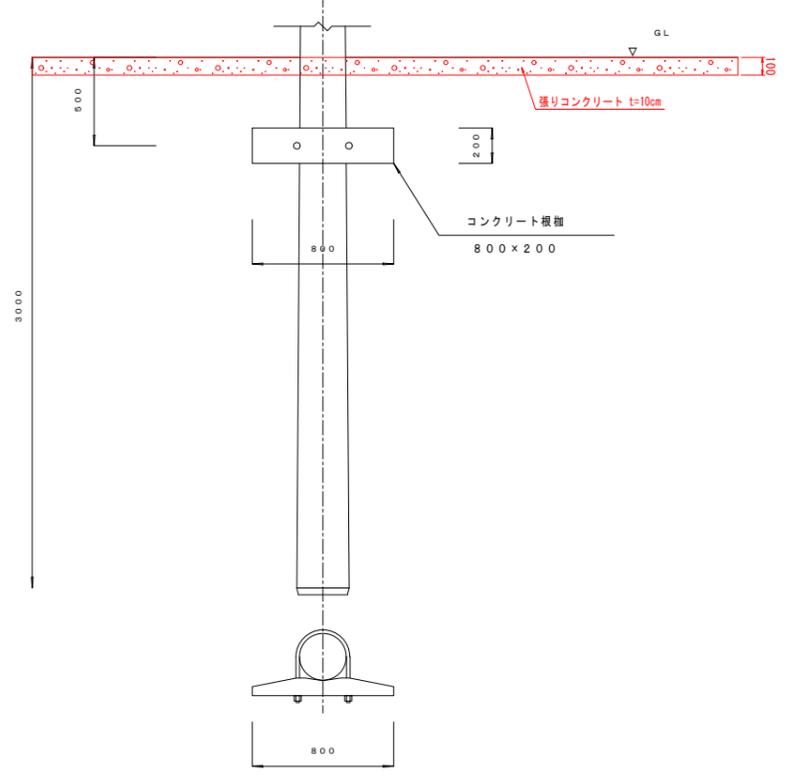

基礎詳細図 1/20

変更

工事名	山都町運動公園サッカー場施設整備工事
施設名	山都町運動公園サッカー場
工事箇所	山都町 長原 地内
図面種類	サッカー場防球ネット詳細図
縮尺	S=1:20
図面	全 12 葉 第 4 号
発注機関名	山都町教育委員会 生涯学習課



変更範囲（防球ネット）



変更範囲（防草対策工）